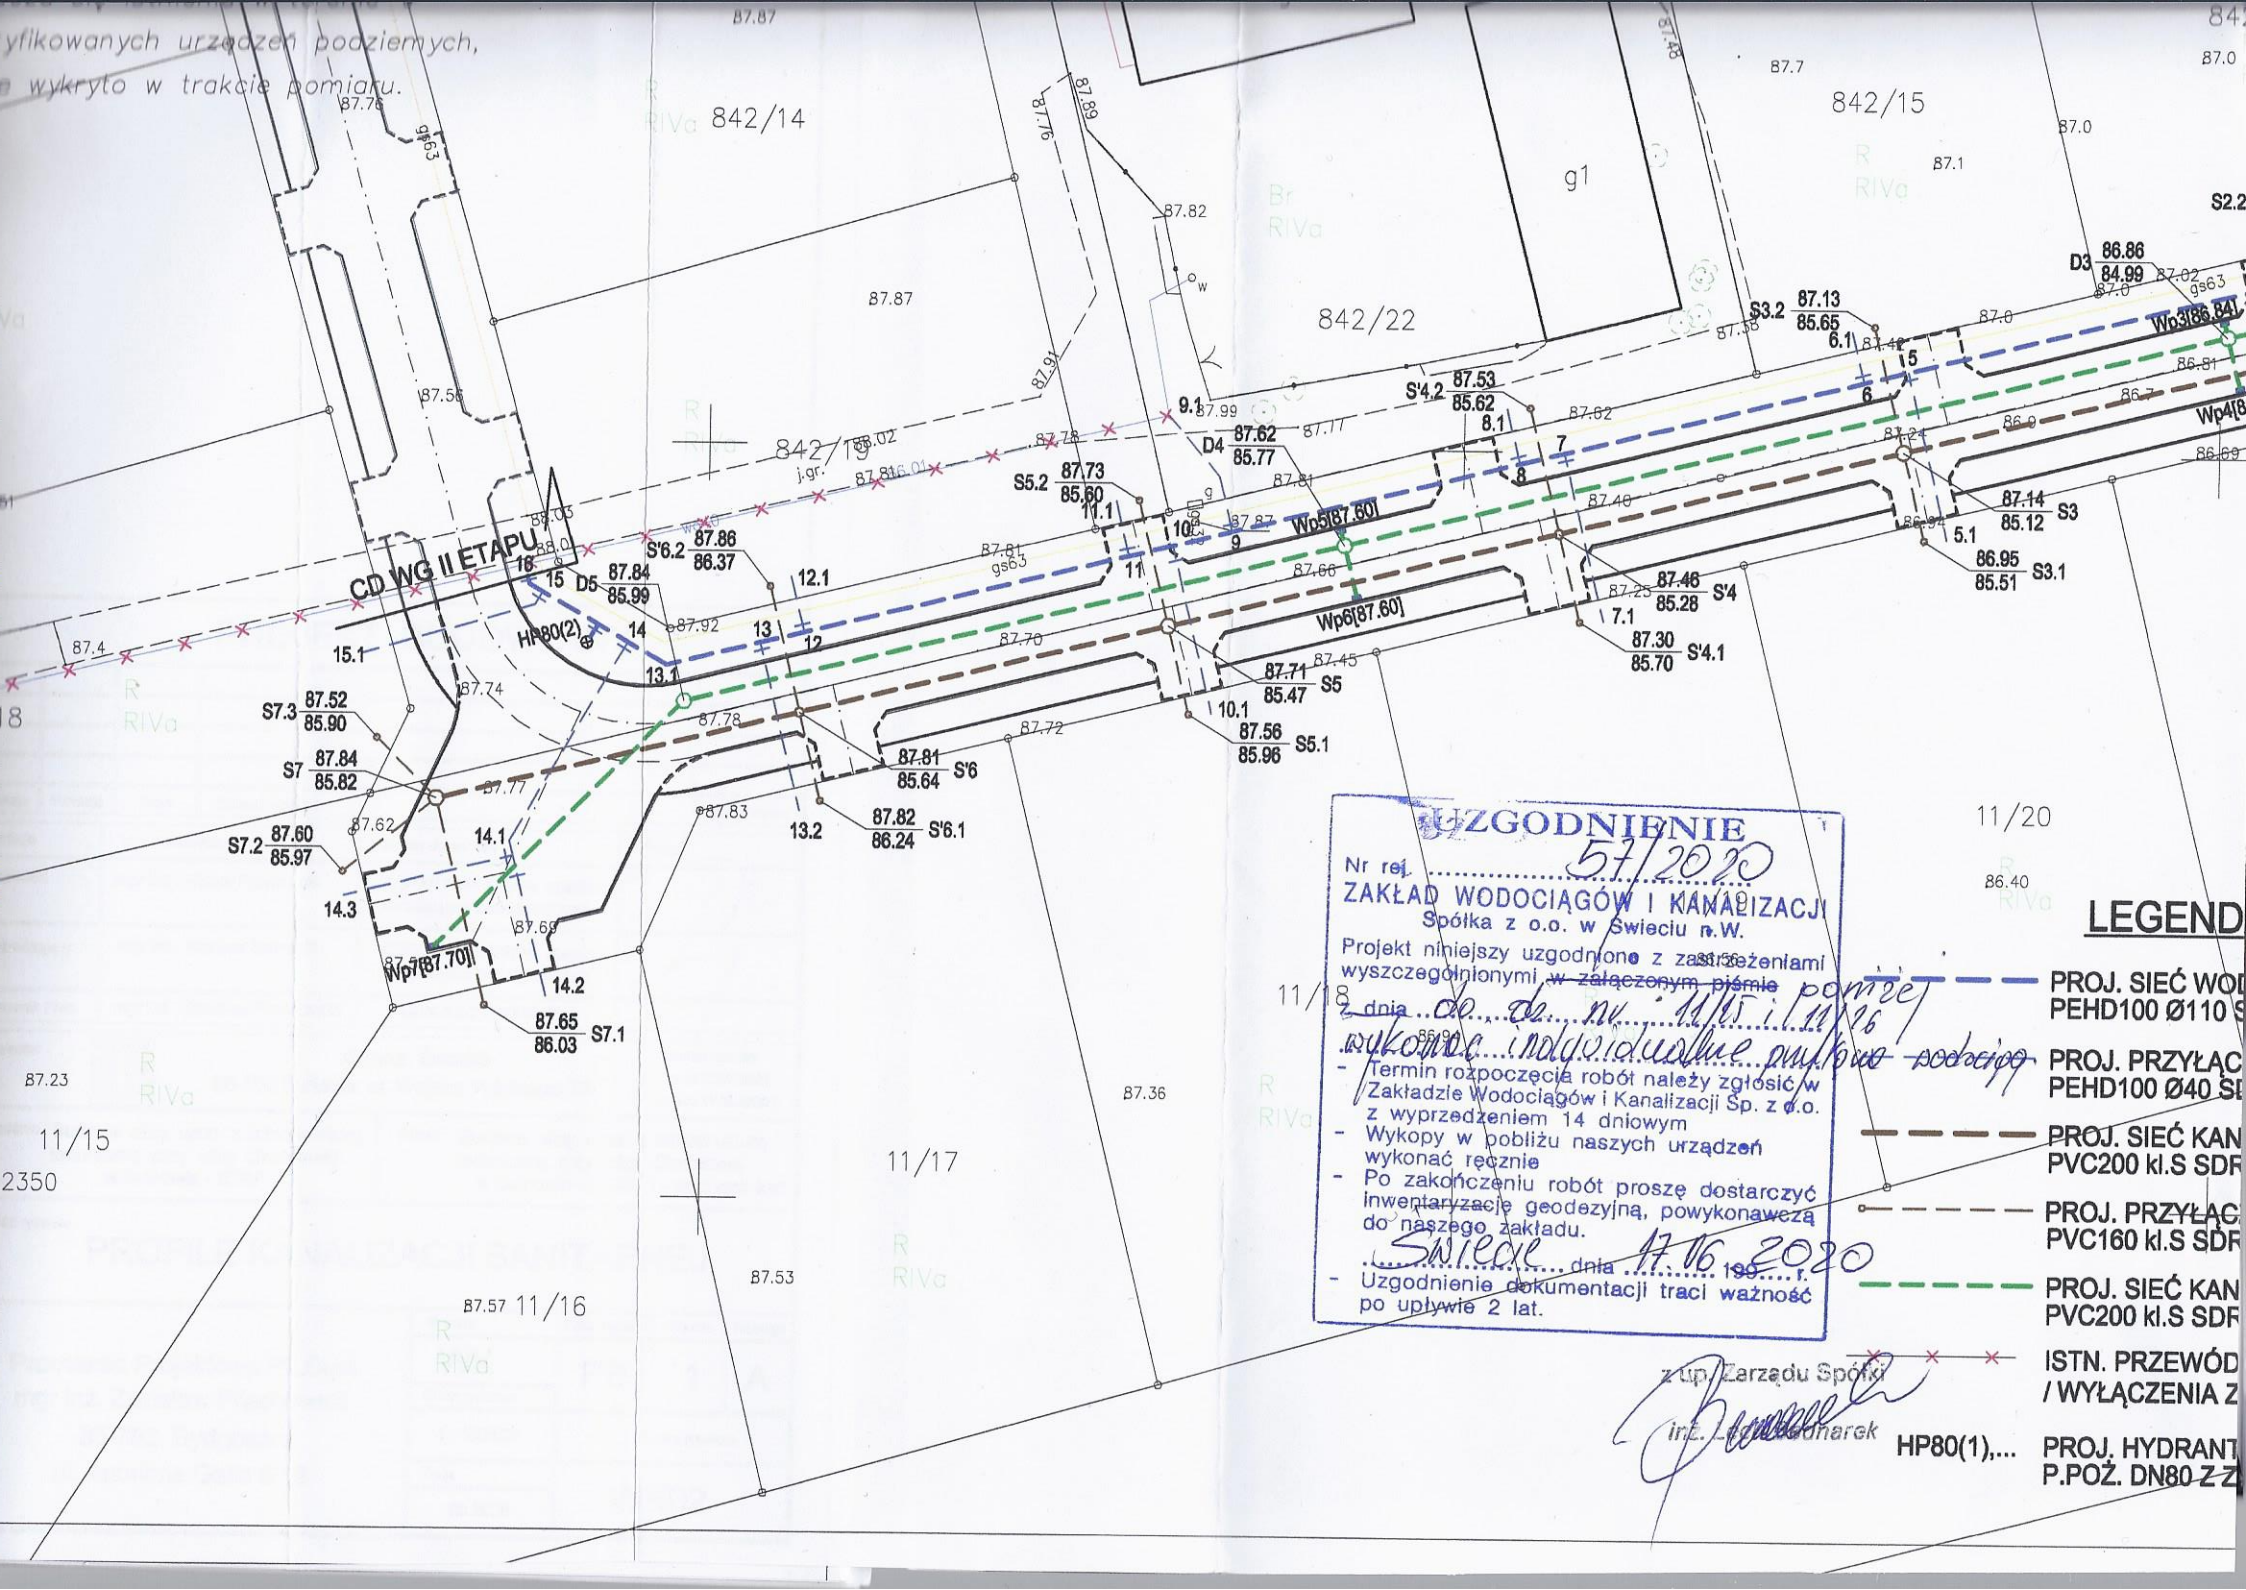

UZGODNIENIE

Nr rej. 57/2020

ZAKŁAD WODOCIĄGÓW I KANALIZACJI
Spółka z o.o. w Świeciu n.W.

Projekt niniejszy uzgodniono z zastrzeżeniami wyszczególnionymi ~~w załączonym piśmie~~ powyżej
z dnia do dz. nr. 11/5 i 11/26
wykonać indywidualne pukowe podejścia

- Termin rozpoczęcia robót należy zgłosić w Zakładzie Wodociągów i Kanalizacji Sp. z o.o. z wyprzedzeniem 14 dniowym
- Wykopy w pobliżu naszych urządzeń wykonać ręcznie
- Po zakończeniu robót proszę dostarczyć inwentaryzację geodezyjną, powykonawczą do naszego zakładu.

Swiecie dnia 17.06 2020 r.

- Uzgodnienie dokumentacji traci ważność po upływie 2 lat.

z up. Zarządu Spółki
inż. [illegible]

LEGEND

- PROJ. SIEĆ WOD PEHD100 Ø110 S
- PROJ. PRZYŁĄC PEHD100 Ø40 SD
- PROJ. SIEĆ KAN PVC200 kl.S SDR
- PROJ. PRZYŁĄC PVC160 kl.S SDR
- PROJ. SIEĆ KAN PVC200 kl.S SDR
- ISTN. PRZEWÓD / WYŁĄCZENIA Z
- HP80(1),... PROJ. HYDRANT P.POŻ. DN80 Z Z